


凡 例

- 給気口 24時間換気対抗排気機(有効換気風量: 140m³/h)
ハイブリッド 三菱-V12HED
- フィルター付給気口(植毛タイプ)
自然給気ユニット: 三菱-P-13KQU
- 換気経路
- 換気経路対象室
- 点字ブロック注意喚起型
- 点字ブロック誘導型
- コップデザインタイル

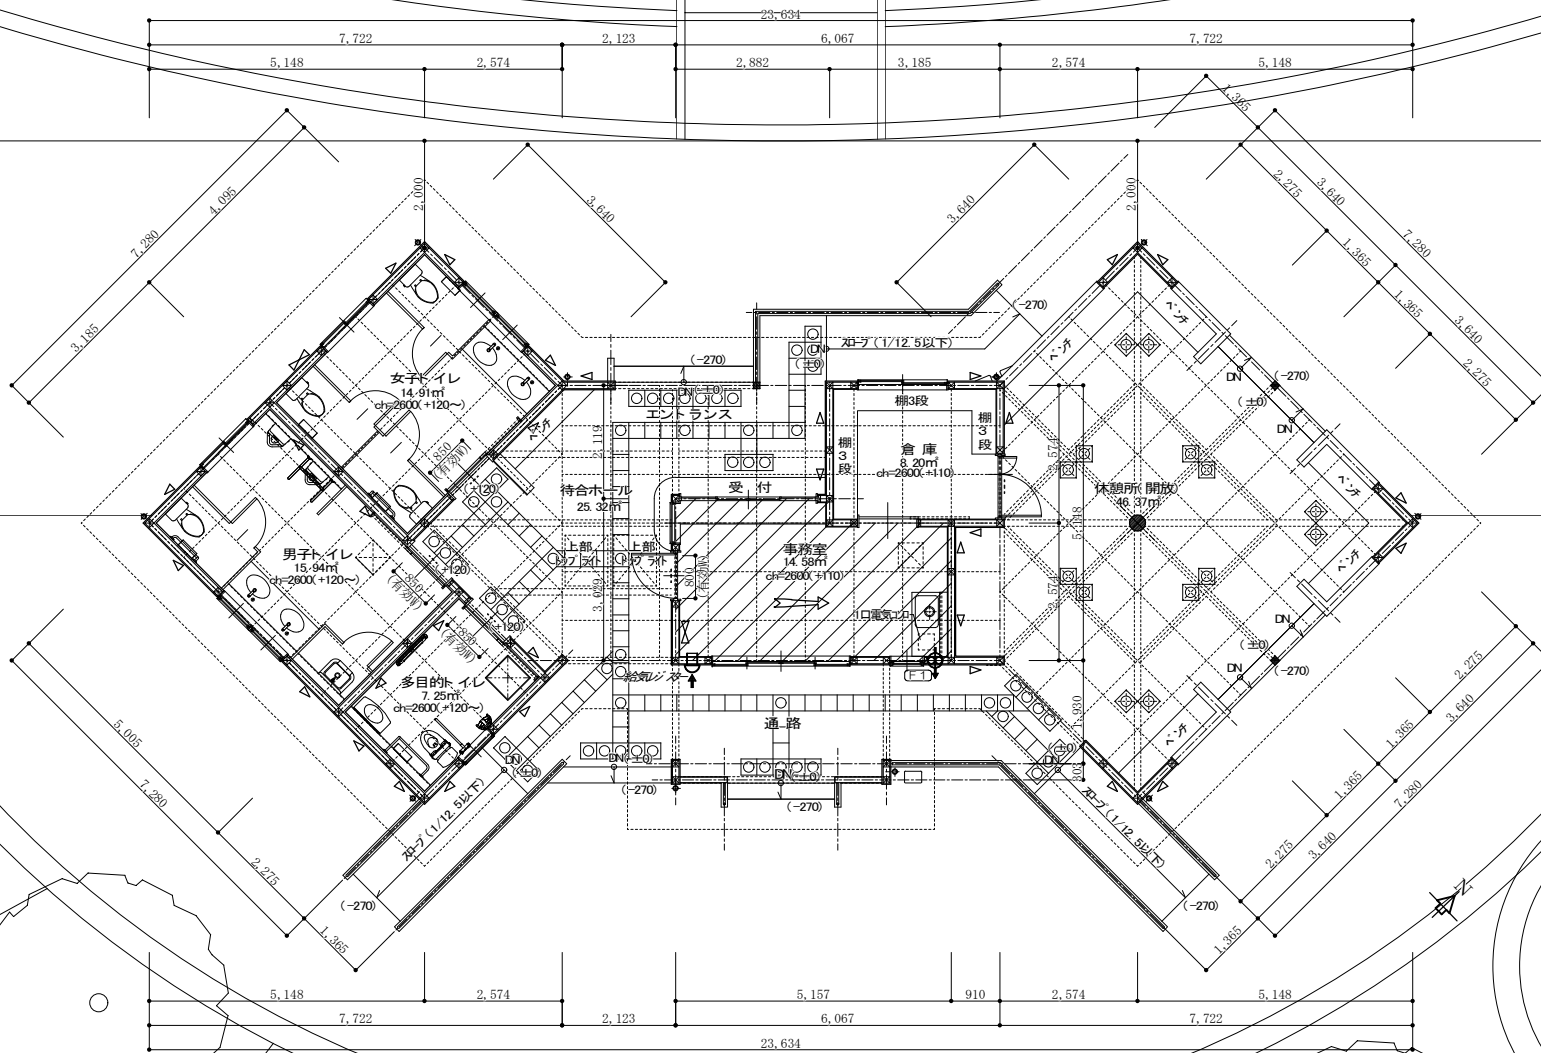

平面図 8/100

管/柱	120×120
防壁	90×45 (頂点の向きは防壁上部取付方向を示す)
防壁	90×45 たすき掛け

完成図

A-08

平成21年度 国補 総合運動公園整備事業
マレットゴルフ場管理棟新築工事

平面図(24時間換気計画図)

㈱小林秀工務店 TEL=62-6277

作図年月日

平成22年度3月15日

申請部分	面積 m ²	(坪)
1F床面積	134.91	(40.82)
延床面積	134.91	(40.82)
建築面積	143.72	(43.48)

縮尺 1/100

担当 小林 清