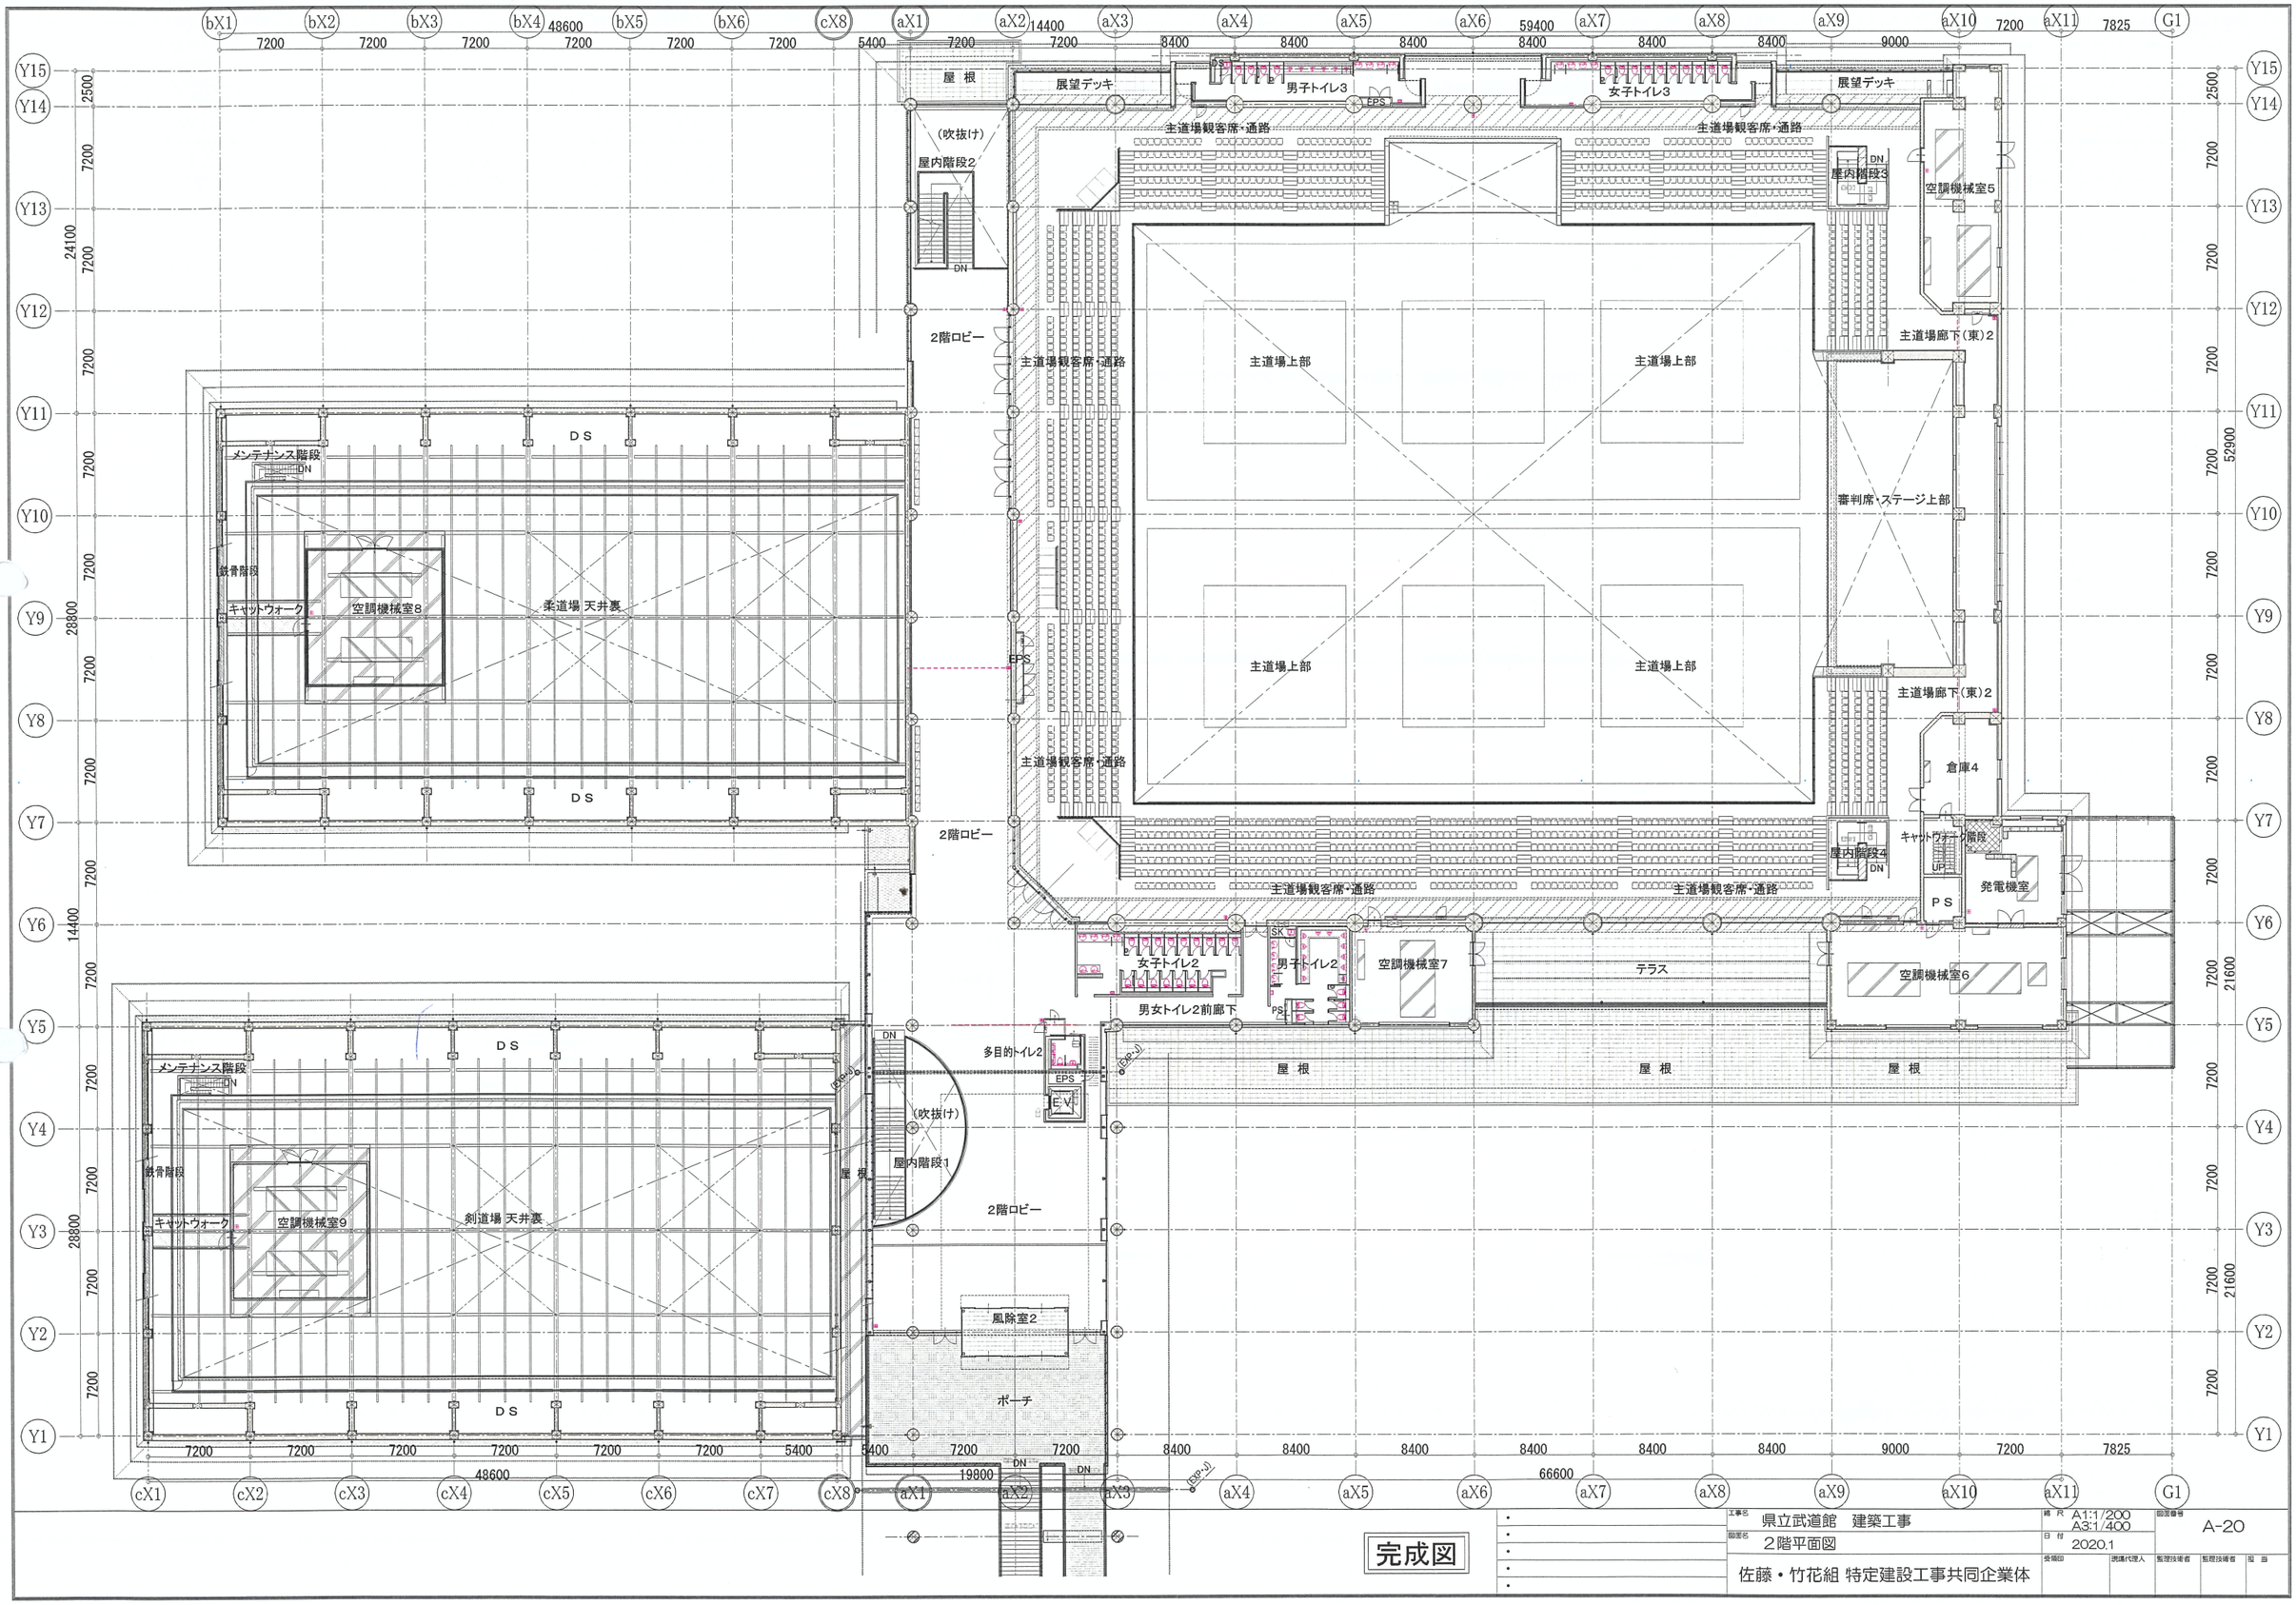

完成図

工事名	県立武道館　建築工事
図面名	2階平面図
縮尺	A1:1/200 A3:1/400
日付	2020.1
図面番号	A-20
佐藤・竹花組 特定建設工事共同企業体	