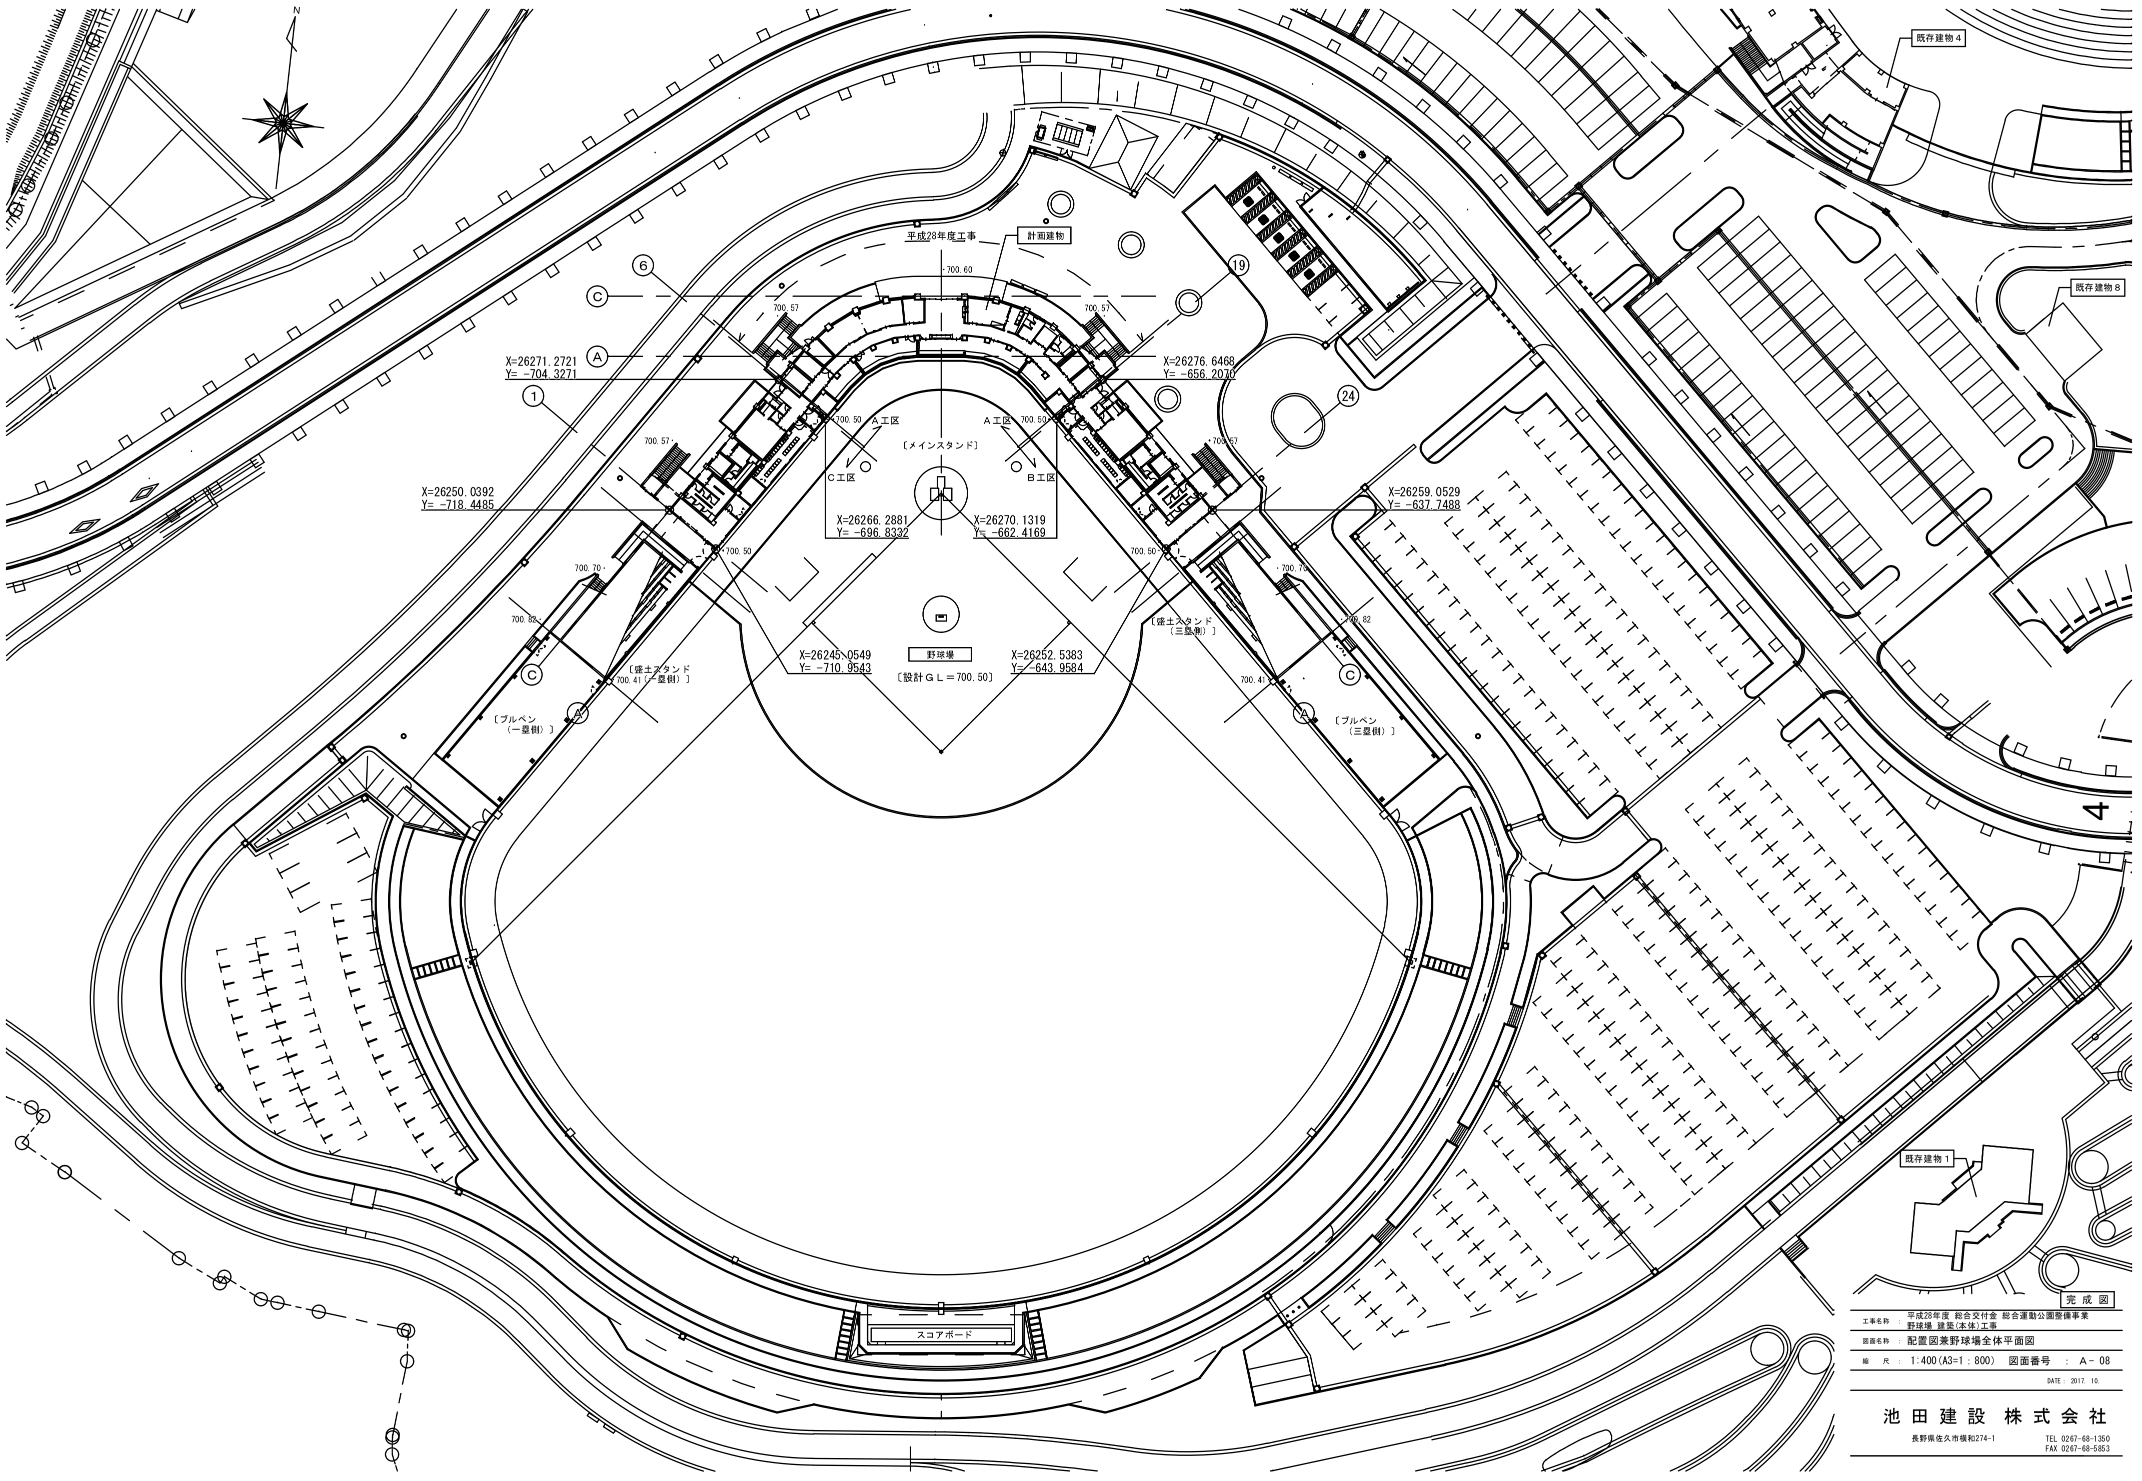
N
既存建物４
既存建物８
既存建物１
平成28年度工事
計画建物
700.60
⑥
Ⓒ
Ⓐ
①
⑲
㉔
700.57
X=26271.2721
Y= -704.3271
X=26276.6468
Y= -656.2070
700.50
Ａ工区
Ａ工区
〔メインスタンド〕
Ｃ工区
Ｂ工区
X=26250.0392
Y= -718.4485
X=26259.0529
Y= -637.7488
X=26266.2881
Y= -696.8332
X=26270.1319
Y= -662.4169
700.70
700.82
700.41
〔盛土スタンド（一塁側）〕
〔盛土スタンド（三塁側）〕
X=26245.0549
Y= -710.9543
X=26252.5383
Y= -643.9584
野球場
〔設計ＧＬ＝700.50〕
〔ブルペン（一塁側）〕
〔ブルペン（三塁側）〕
スコアボード
4

完成図

工事名称 ： 平成28年度 総合交付金 総合運動公園整備事業
野球場 建築(本体)工事

図面名称 ： 配置図兼野球場全体平面図

縮　尺 ： 1:400(A3=1：800)　図面番号 ： Ａ－ 08

DATE： 2017. 10.

池田建設 株式会社

長野県佐久市横和274-1

TEL 0267-68-1350
FAX 0267-68-5853