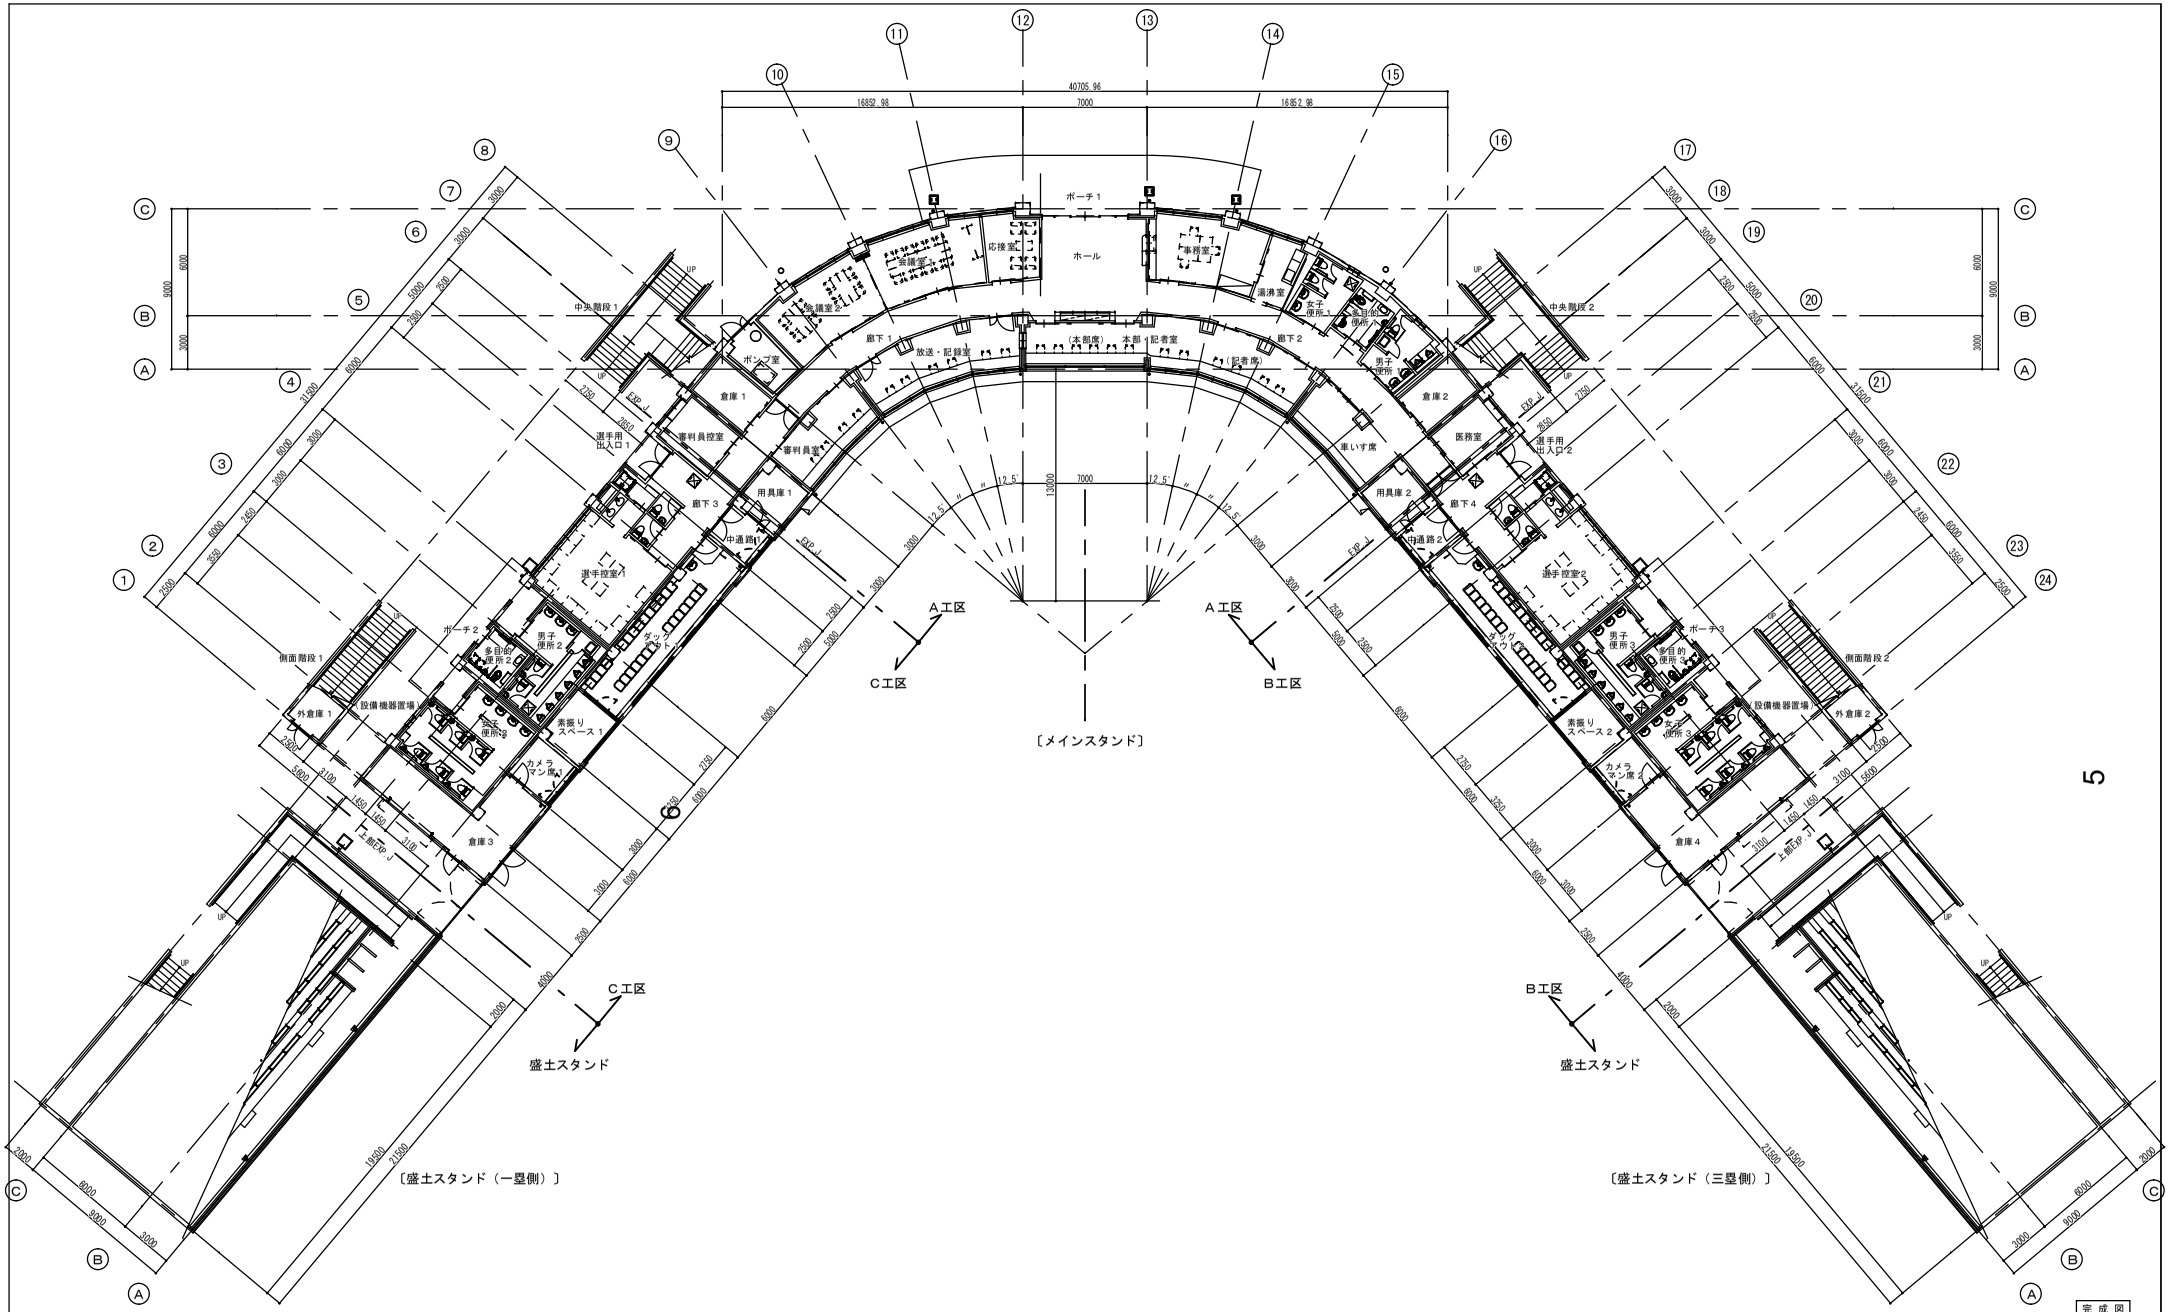

5

完成図

工事名称	平成28年度 総合交付金 総合運動公園整備事業 野球場 建築(本体)工事
図面名称	1階平面図
縮尺	1：150(A3=1：300) 図面番号 ： A－13
	DATE：2017．10．

池田建設 株式会社
長野県佐久市横和274-1
TEL 0267-68-1350
FAX 0267-68-5853