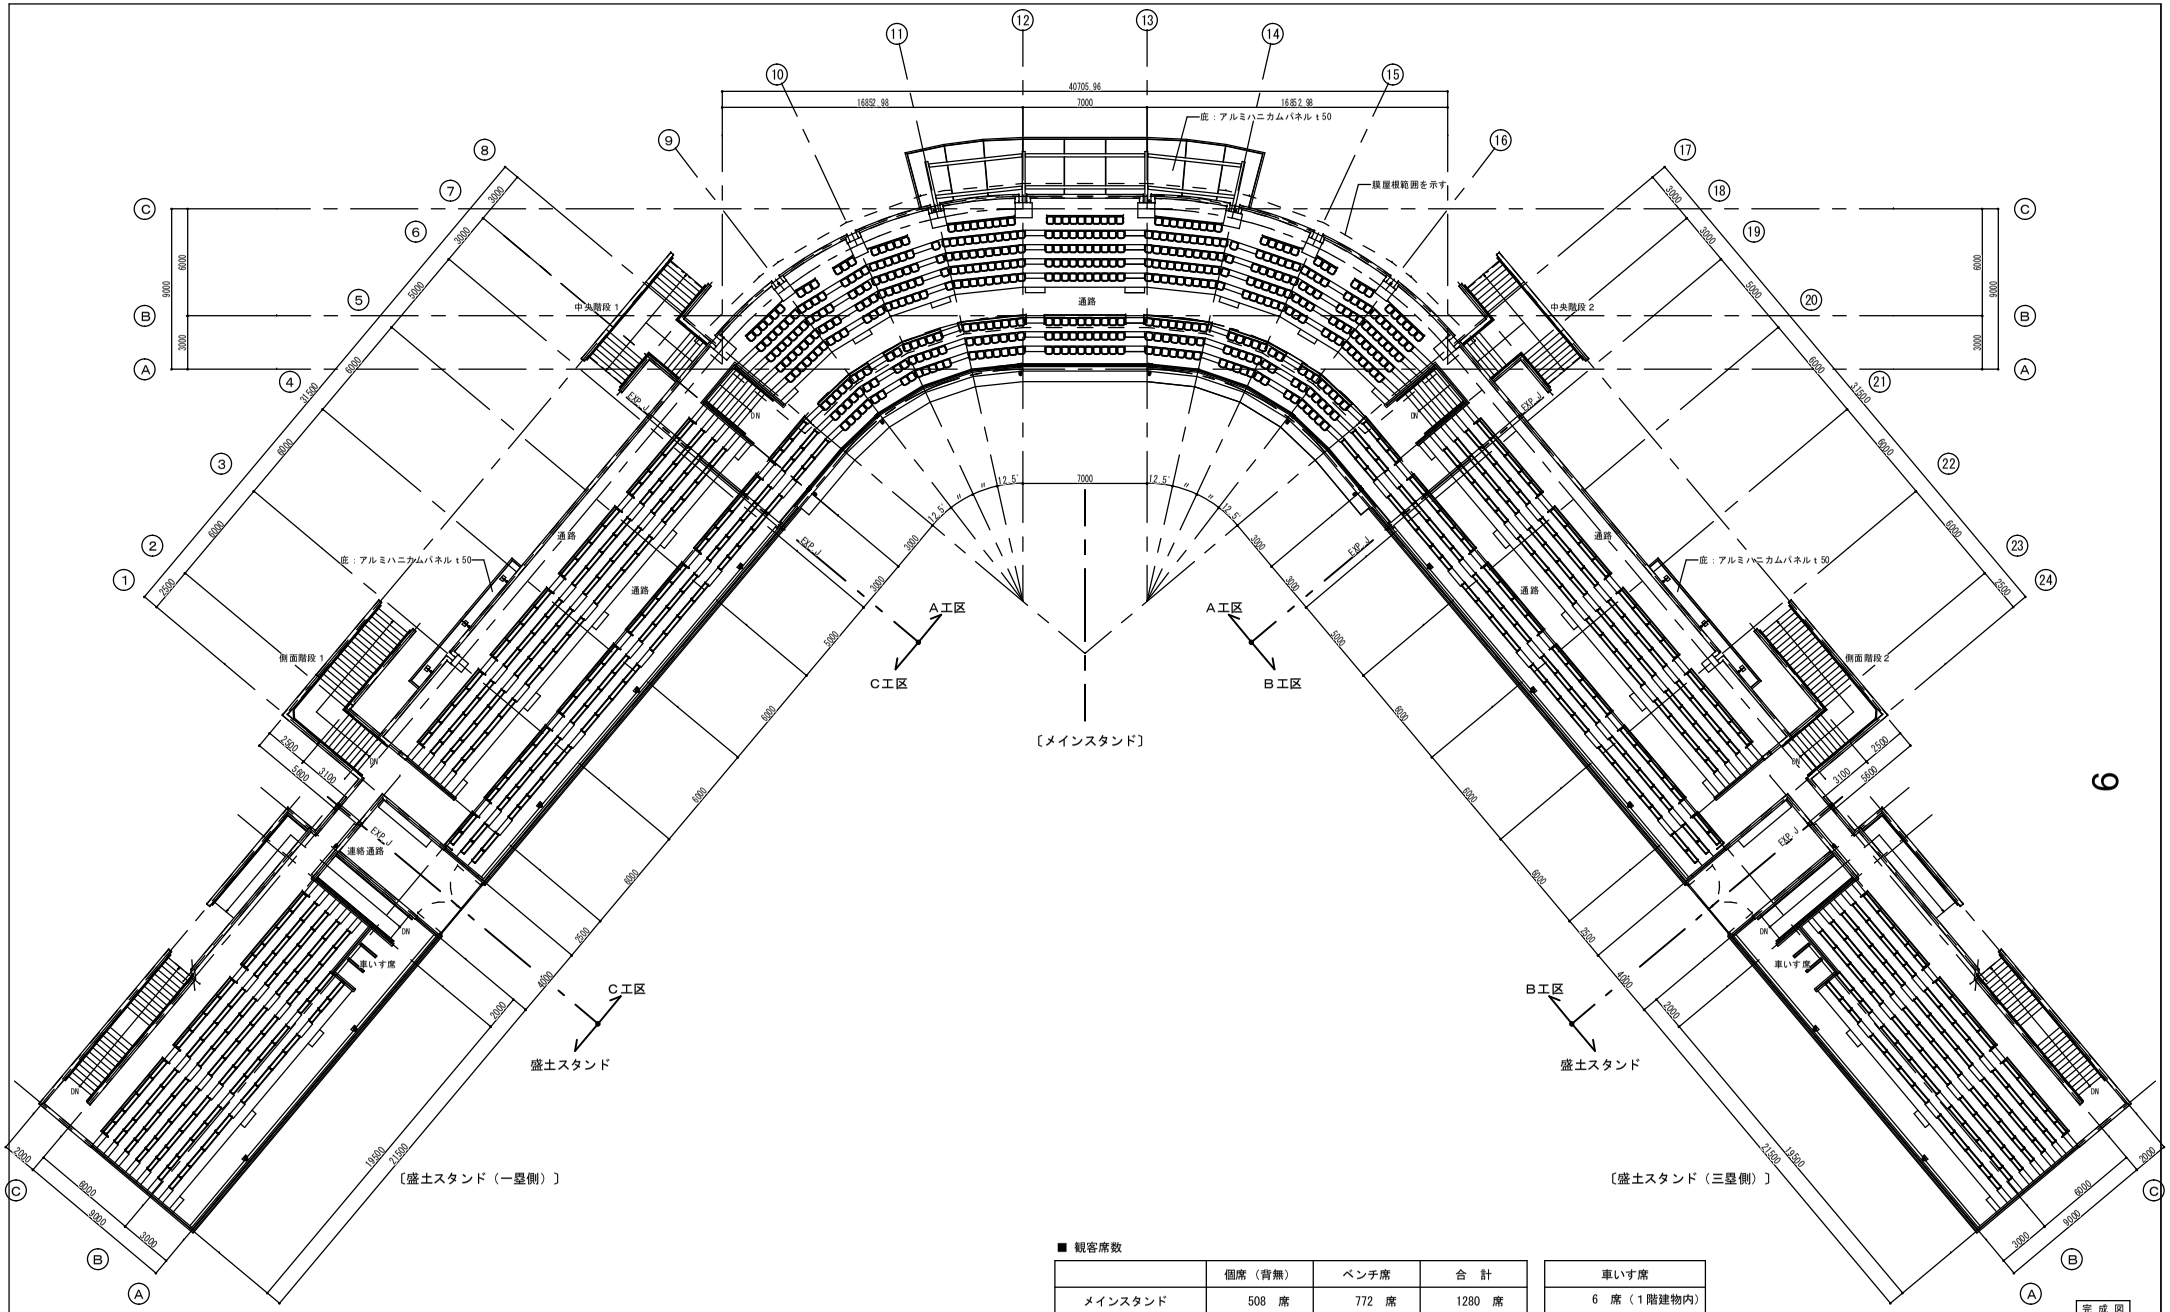

■ 観客席数

	個席（背無）	ベンチ席	合　計
メインスタンド	508　席	772　席	1280　席
一塁側スタンド		254　席	254　席
三塁側スタンド		254　席	254　席
合　　計	508　席	1280　席	1788　席

※ベンチ席：１人当り　幅0.4m

車いす席
6　席（１階建物内）
3　席
3　席
12　席

完成図

工事名称：平成28年度 総合交付金 総合運動公園整備事業 野球場 建築(本体)工事

図面名称：２階平面図

縮　尺：1：150(A3=1：300)　図面番号：A－14

DATE：2017. 10.

池田建設株式会社
長野県佐久市横和274-1
TEL 0267-68-1350
FAX 0267-68-5853